



換地処分後の土地図に関する取扱いについて

換地処分後の土地図

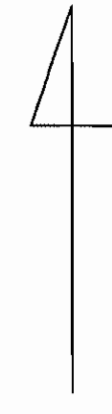

- ・この換地図の利用によって発生した直接又は間接的の損失、損害等について、伊勢原市は一切の責任を負いません。
- ・換地処分後の土地図は、印刷することは可能ですが、編集、再配布等できません。
- ・情報提供している換地処分後の土地図は、換地処分の公告が行われた図面です。その後の分筆、合筆等がされた場合、反映していません。

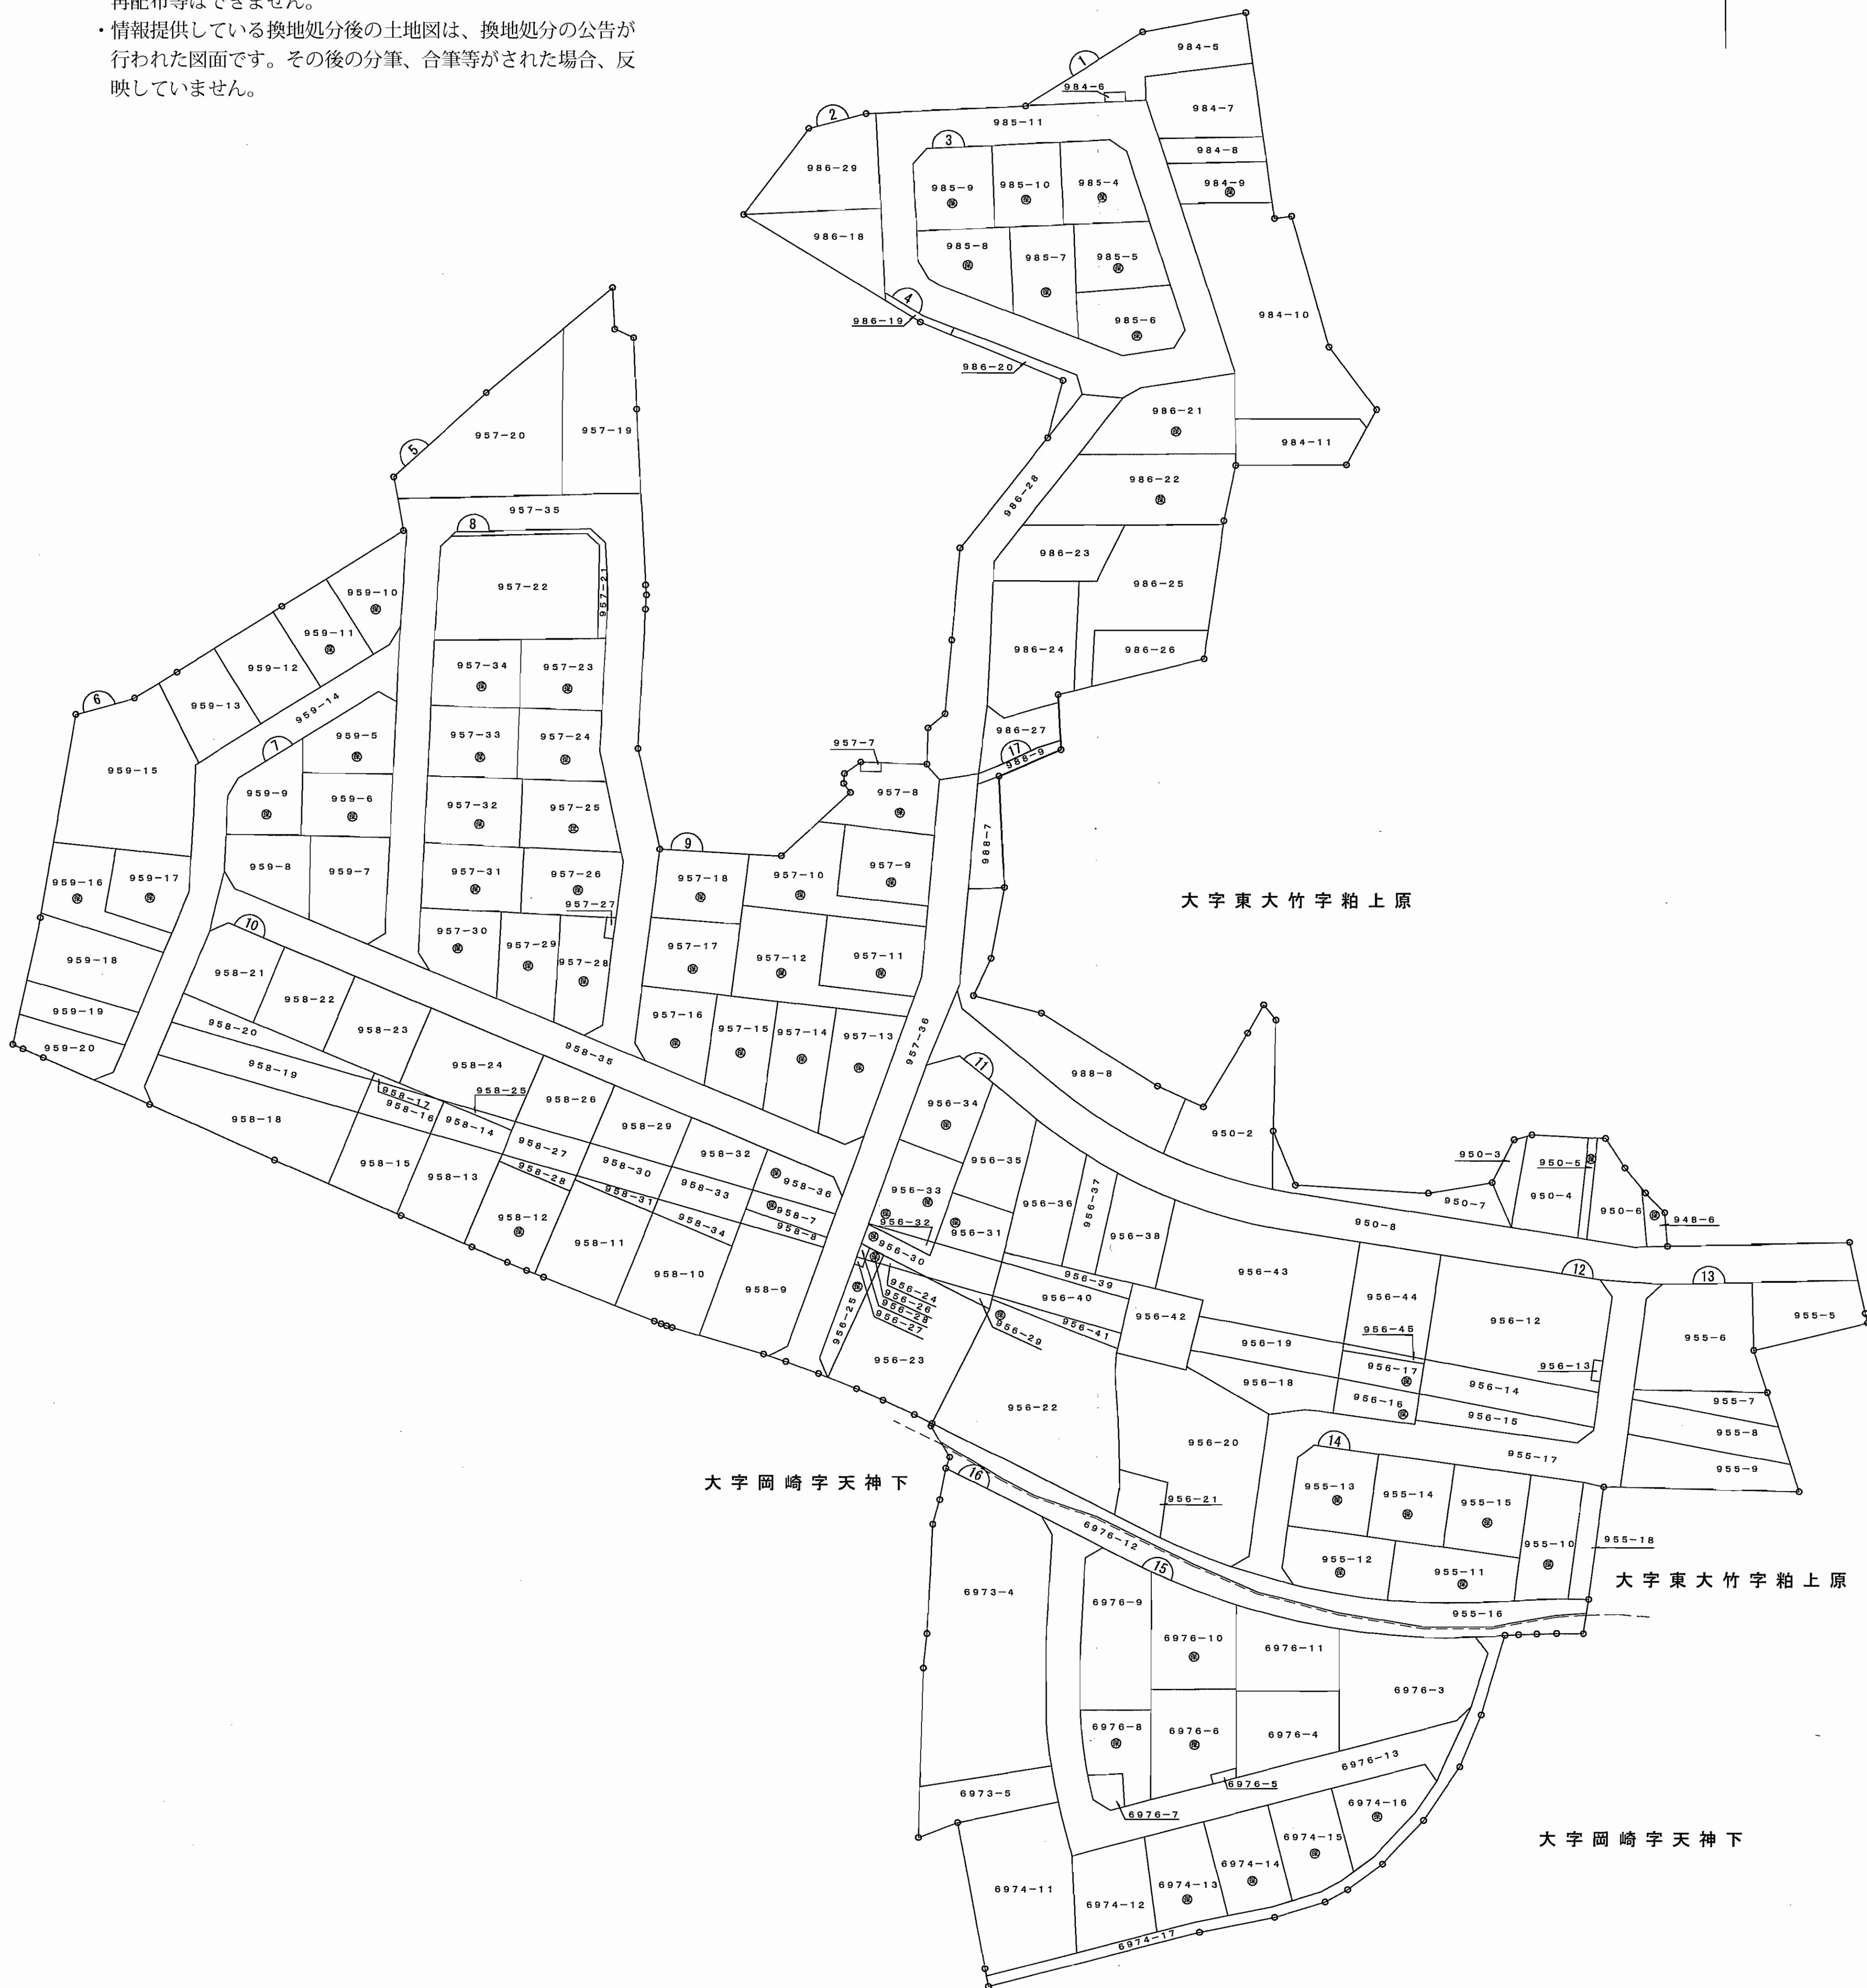

凡 例	
	地区界
	地 番
	街区番号
	保留地
	大字界

S = 1:500



伊勢原市粕上原地区画地出来形確認測量原図

縮尺 1:500

平成十二年六月

画地出来形確認測量原図に関する取扱いについて

- この画地出来形確認測量原図の利用によって発生した直接又は間接的の損失、損害等について、伊勢原市は一切の責任を負いません。
- 画地出来形確認測量原図は、印刷することは可能ですが、編集、再配布等できません。
- 情報提供している画地出来形確認測量原図は、換地処分公告が行われた図面です。その後に分筆、合筆等がされた場合、反映していません。

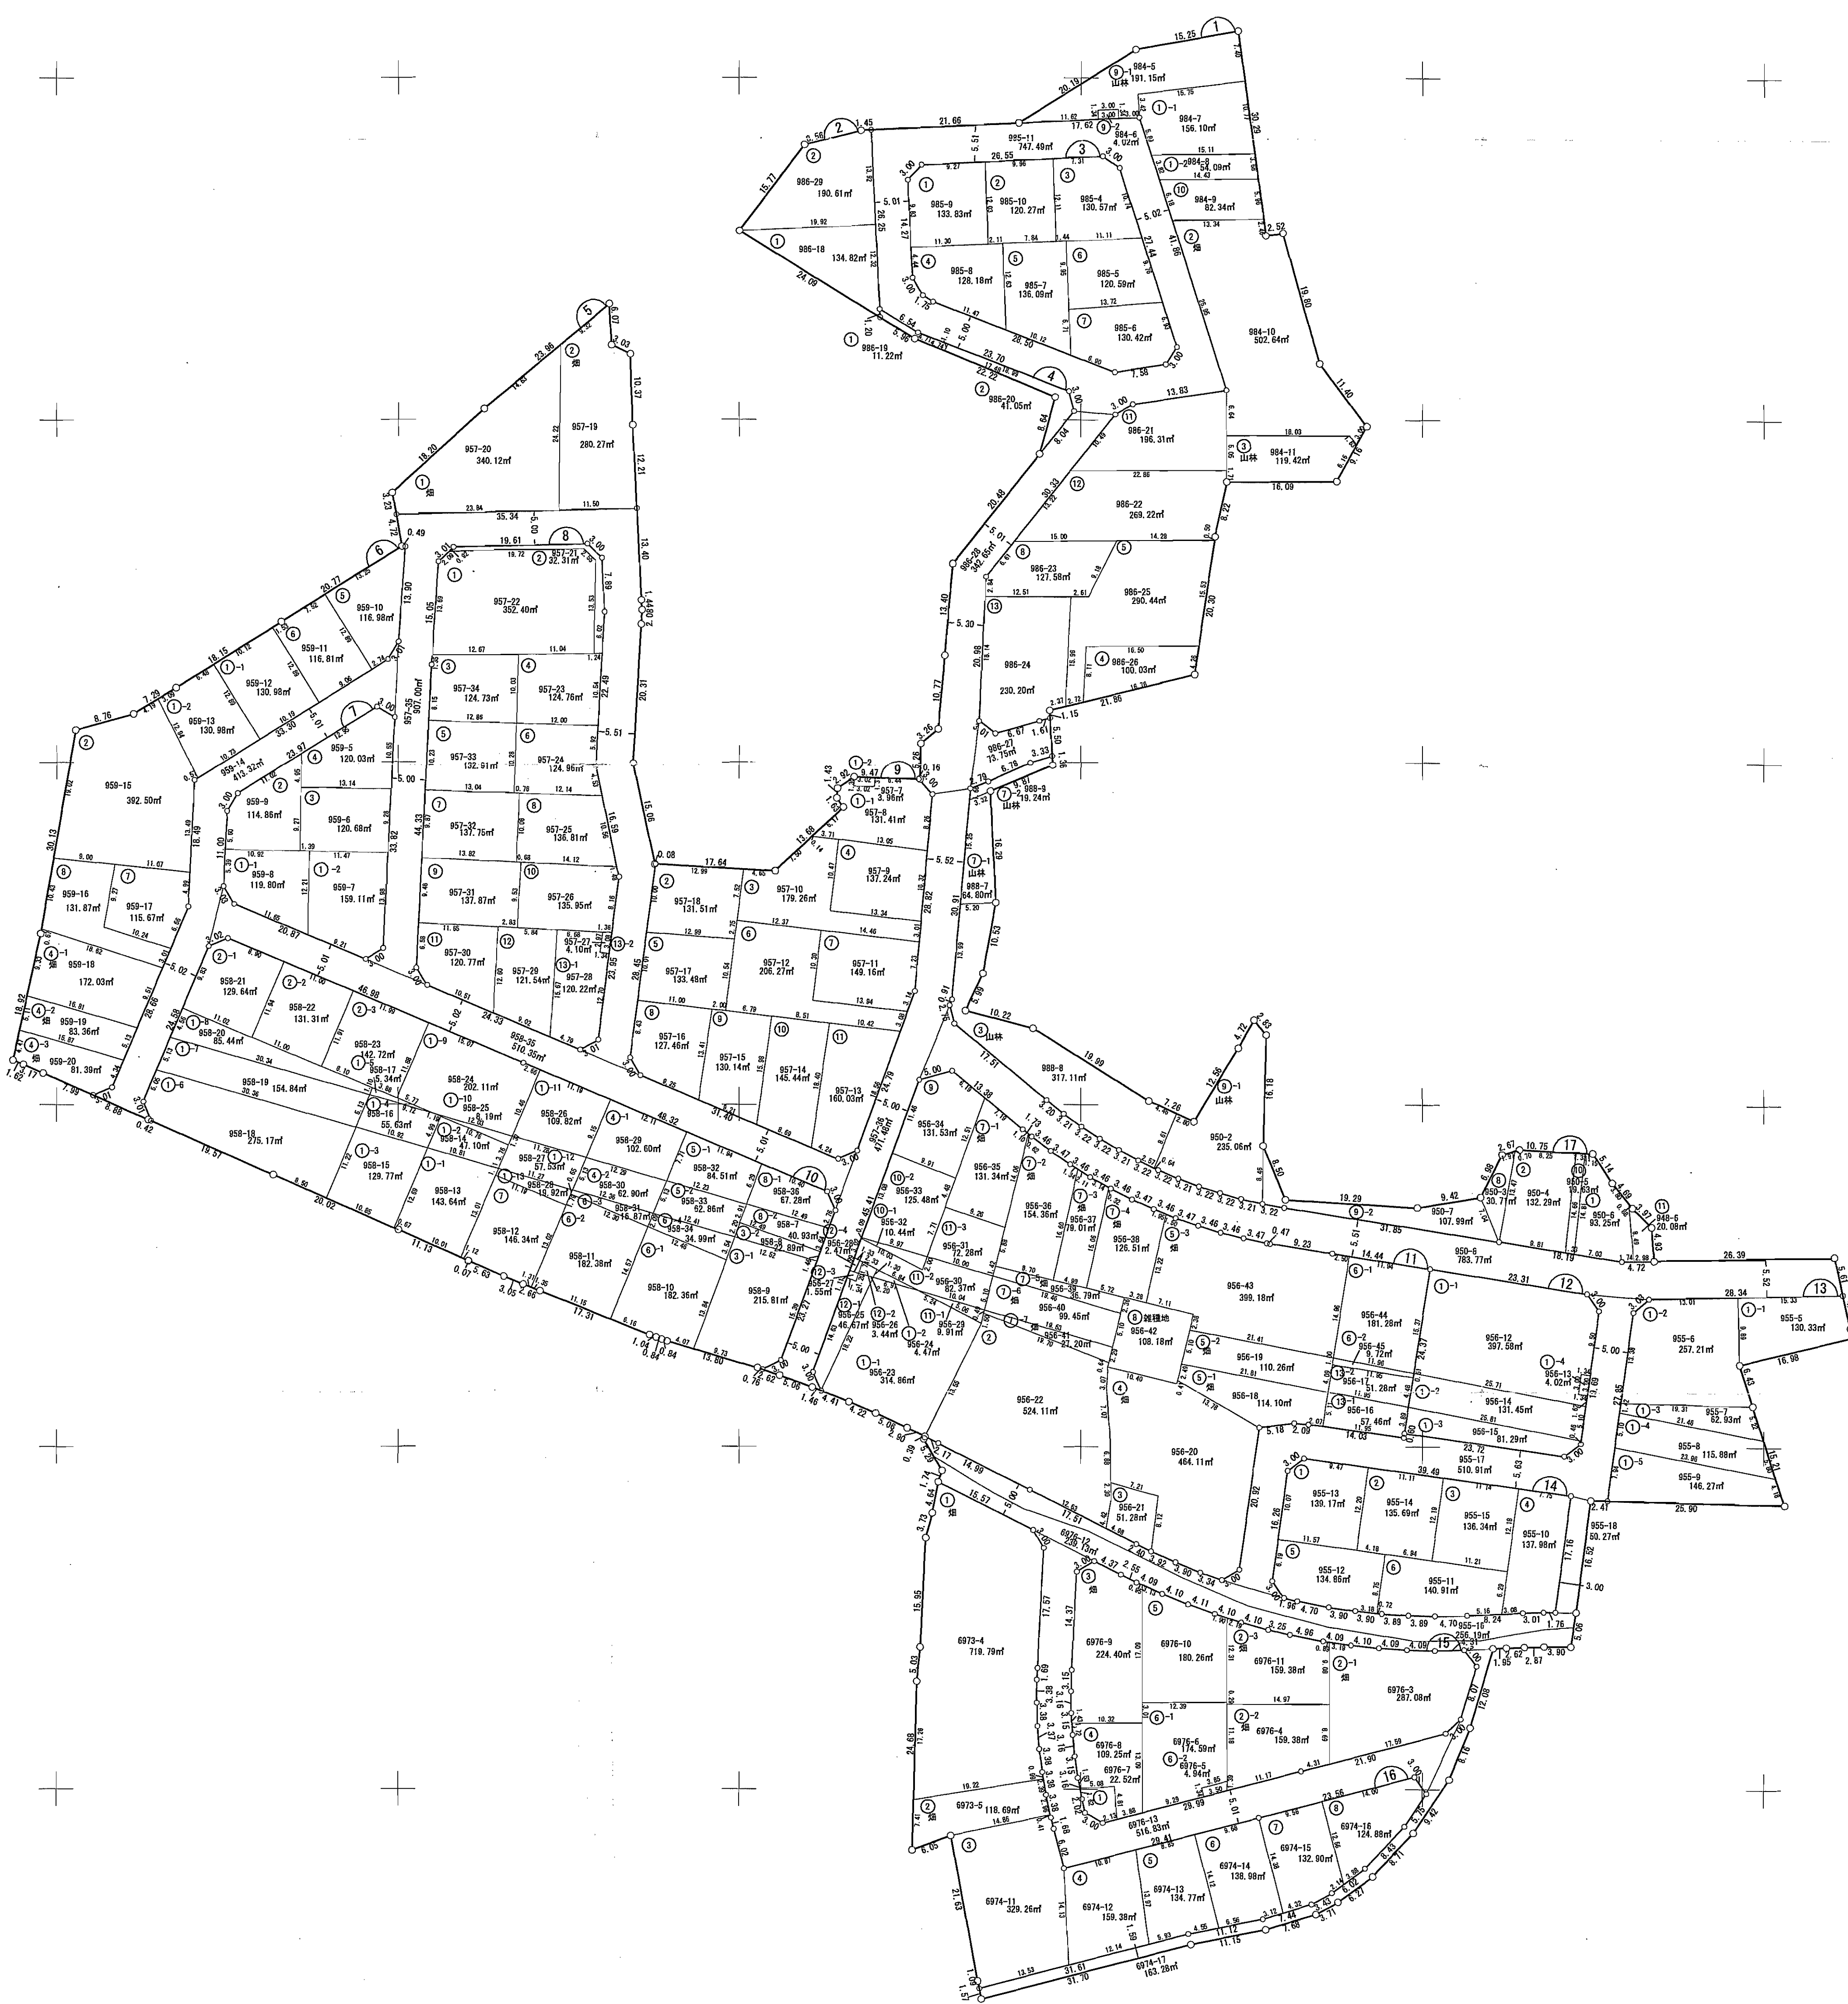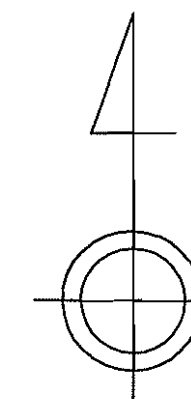

凡 例	
	地区界
	地 番
	面 積
	街区番号
	画地番号
	辺 長

国際航業株式会社

伊 勢 原 市