


換地図に関する取扱いについて



- この換地図の利用によって発生した直接又は間接的の損失、損害等について、伊勢原市は、一切の責任を負いません。
- 換地図は、印刷することは、可能ですが編集、再配布等はありません。
- 情報提供している換地図は、換地処分公告が行われた図面です。その後に分筆、合筆等された場合、反映していません。

凡 例	
	地区界
	町丁目界
	町 名
	街 区
	筆界及び地番

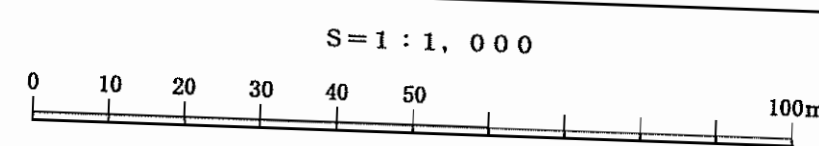

画地出来形確認測量図

全3葉の1

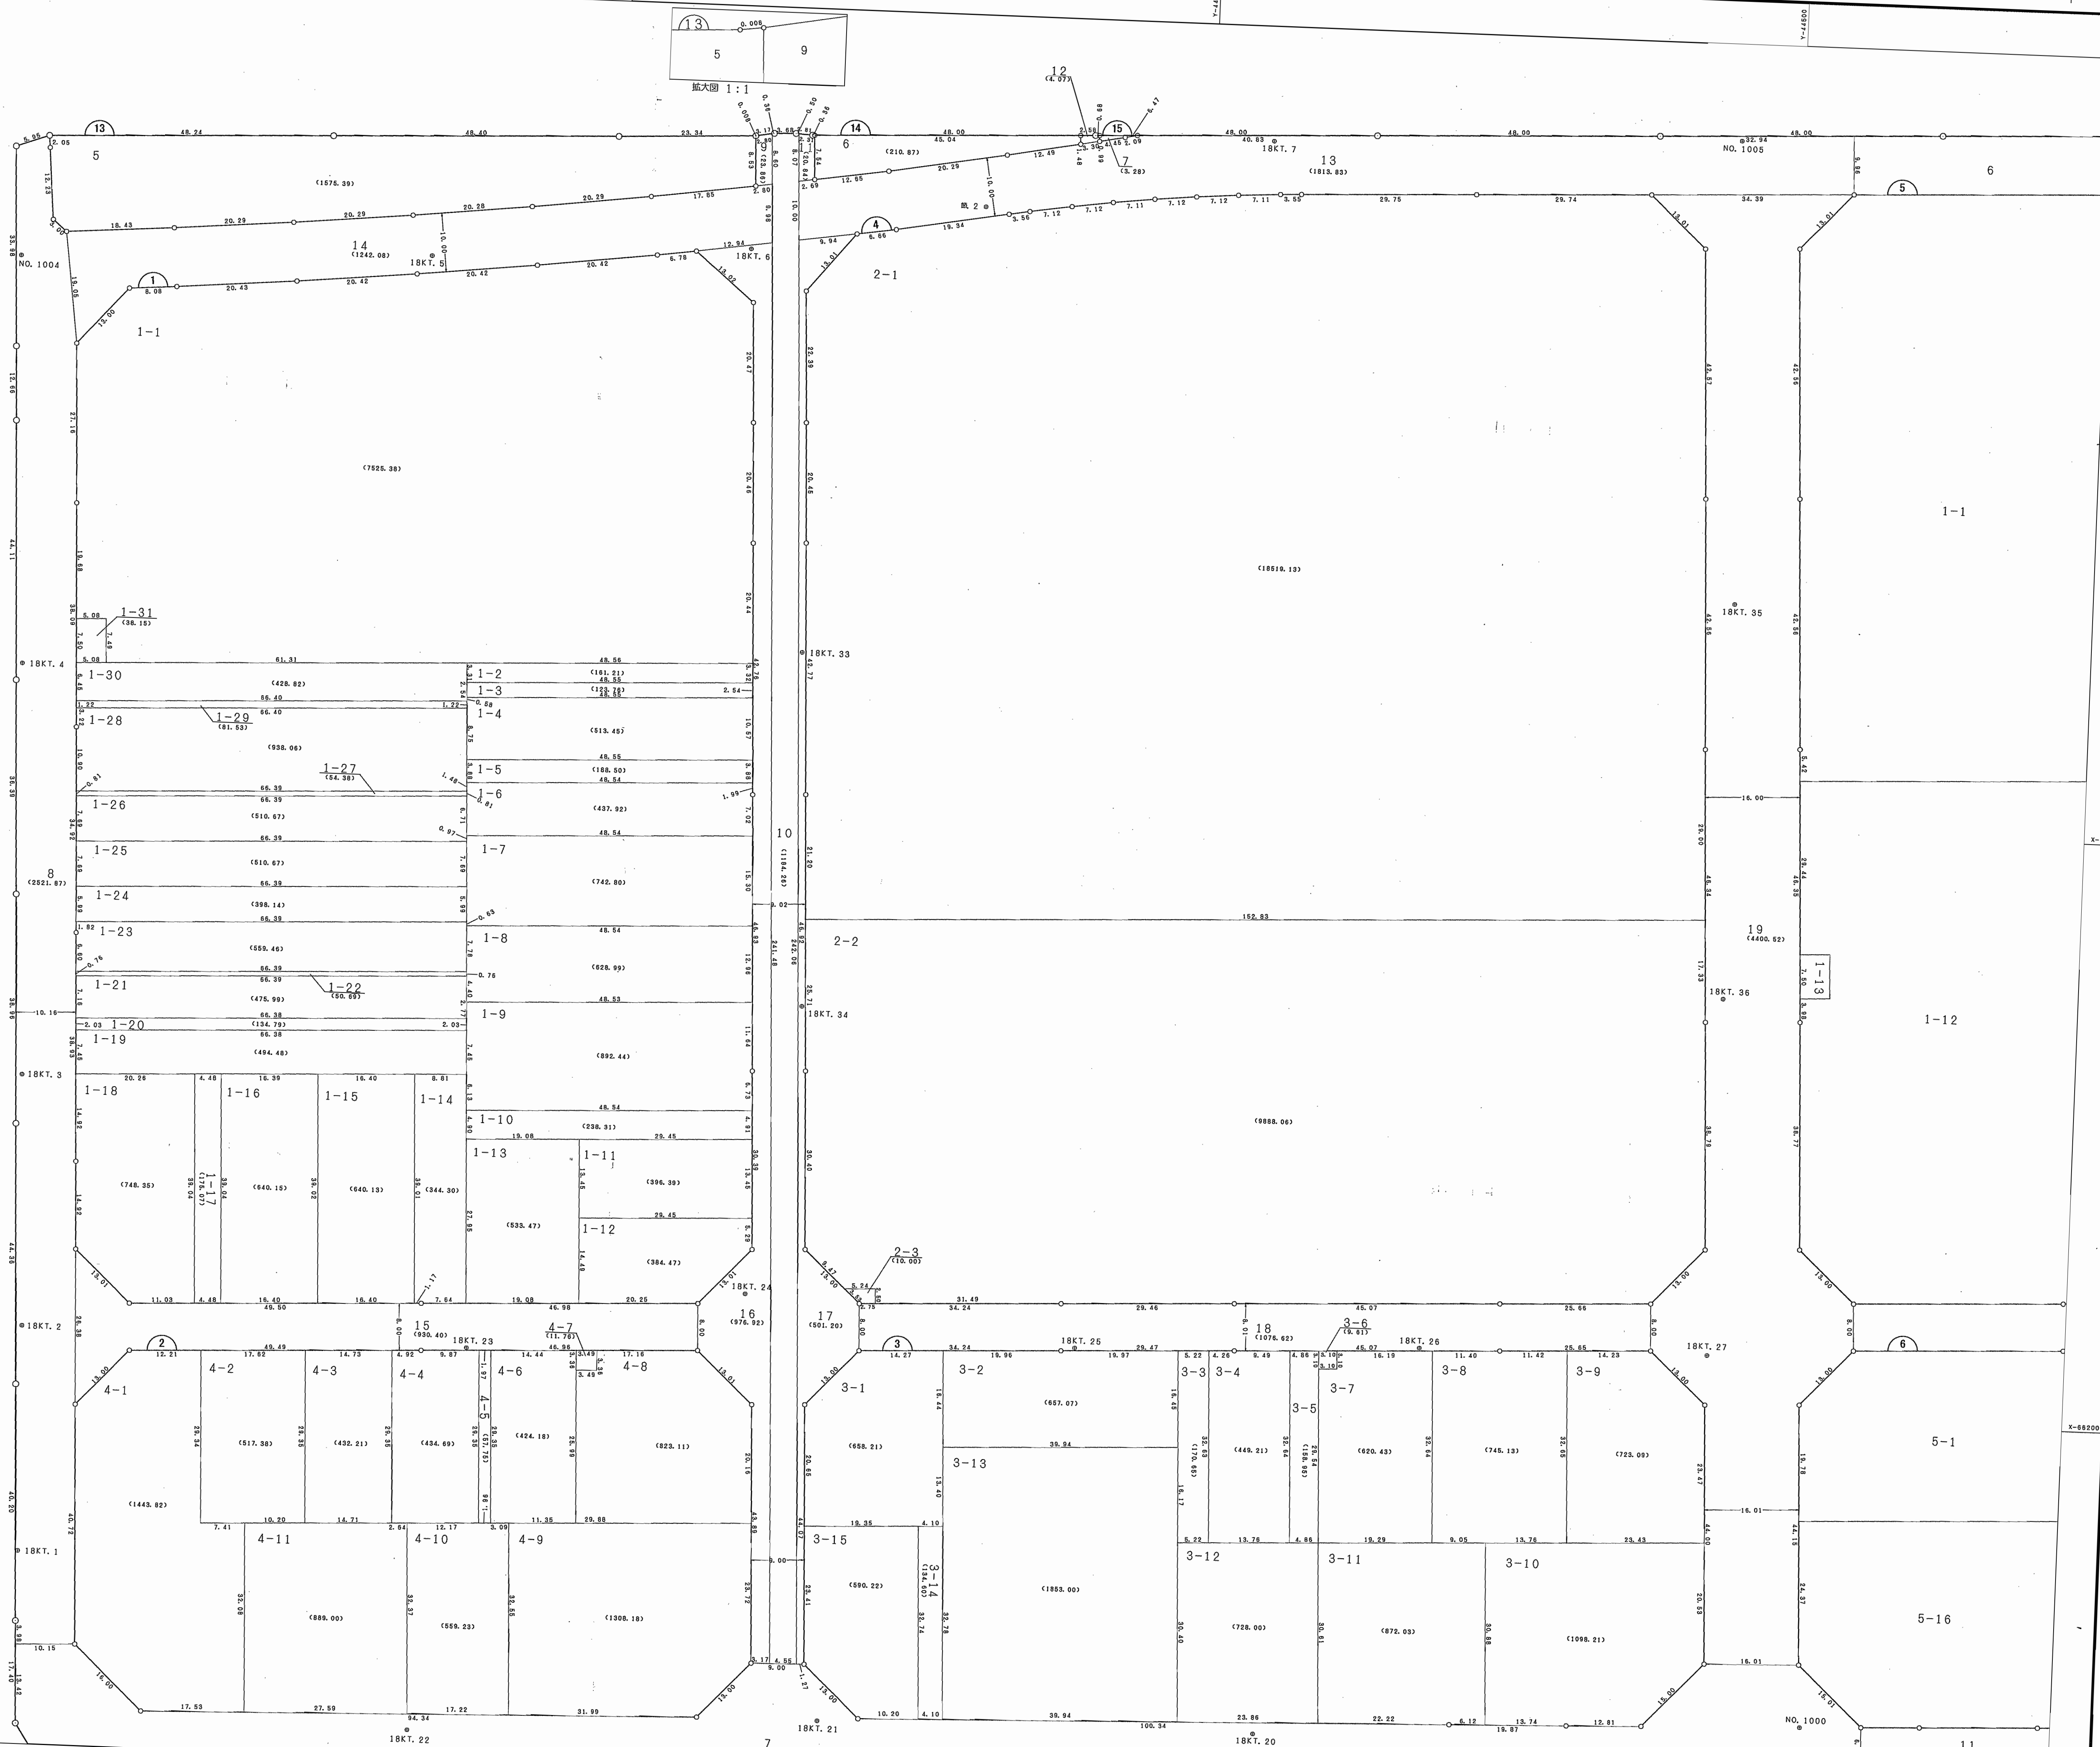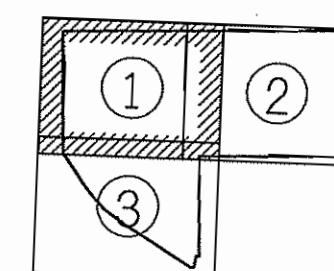


画地出来形確認測量図に関する取扱いについて

- この画地出来形測量図の利用によって発生した直接又は間接的の損失、損害等について、伊勢原市は、一切の責任を負いません。
- 画地出来形測量図は、印刷することは可能ですが編集、再配布等できません。
- 情報提供している画地出来形確認測量図は、換地処分の公告が行われた図面です。その後、分筆、合筆等が行われた場合、反映していません。

画地出来形確認測量図

全3葉の3

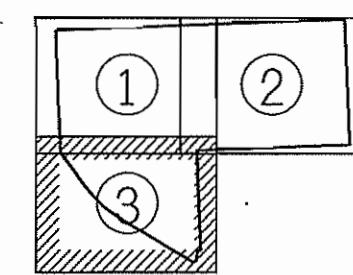

画地出来形確認測量図に関する取扱いについて

- この画地出来形測量図の利用によって発生した直接又は間接的の損失、損害等について、伊勢原市は、一切の責任を負いません。
- 画地出来形測量図は、印刷することは可能ですが編集、再配布等できません。
- 情報提供している画地出来形確認測量図は、換地処分の公告が行われた図面です。その後、分筆、合筆等が行われた場合、反映していません。